

千葉市水道事業中期経営計画の評価について



令和3年度第1回


千葉市水道事業運営協議会

令和3年8月18日（水）

千葉市水道局


送水管の二系統化

送水管布設 $\phi 300$ L =990m (計画: L =990m)

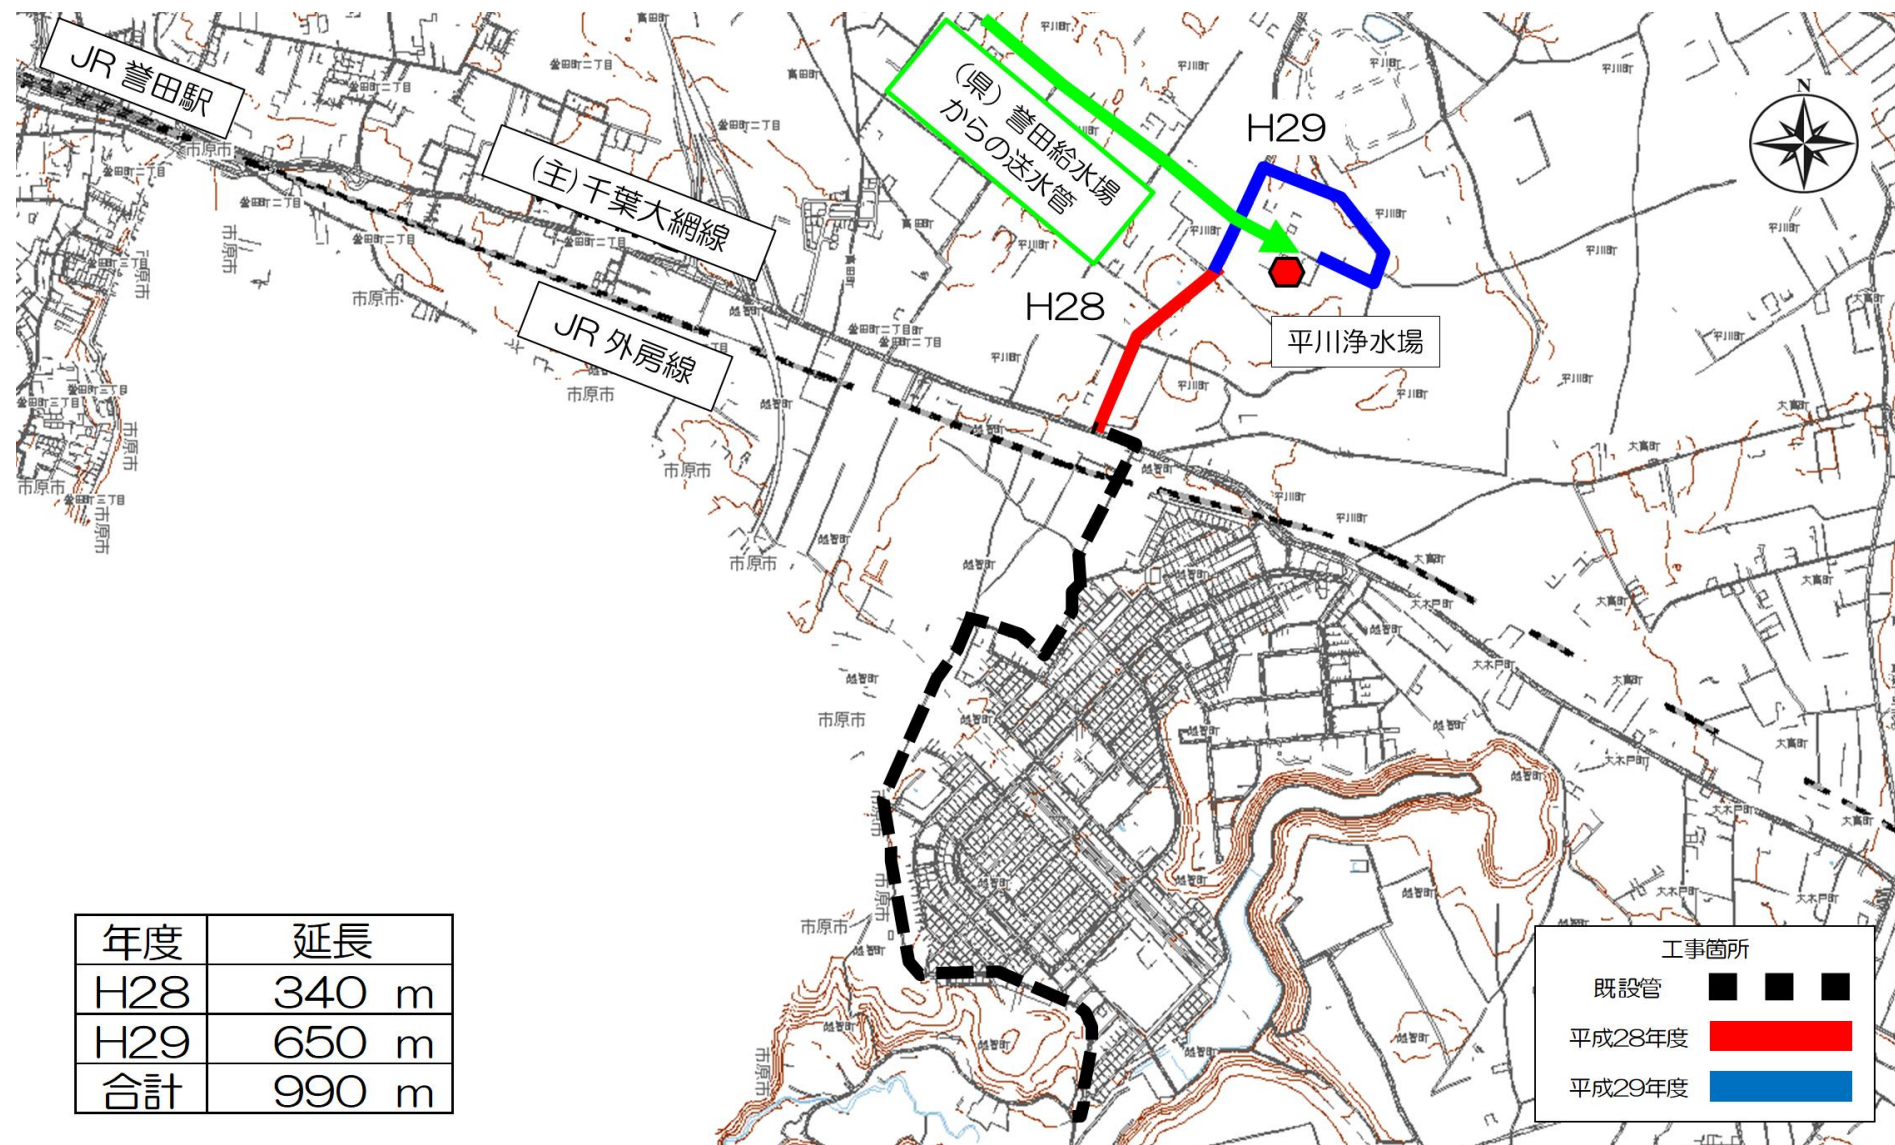

平川浄水場の設備更新他


受変電設備、無停電電源設備、監視制御設備更新

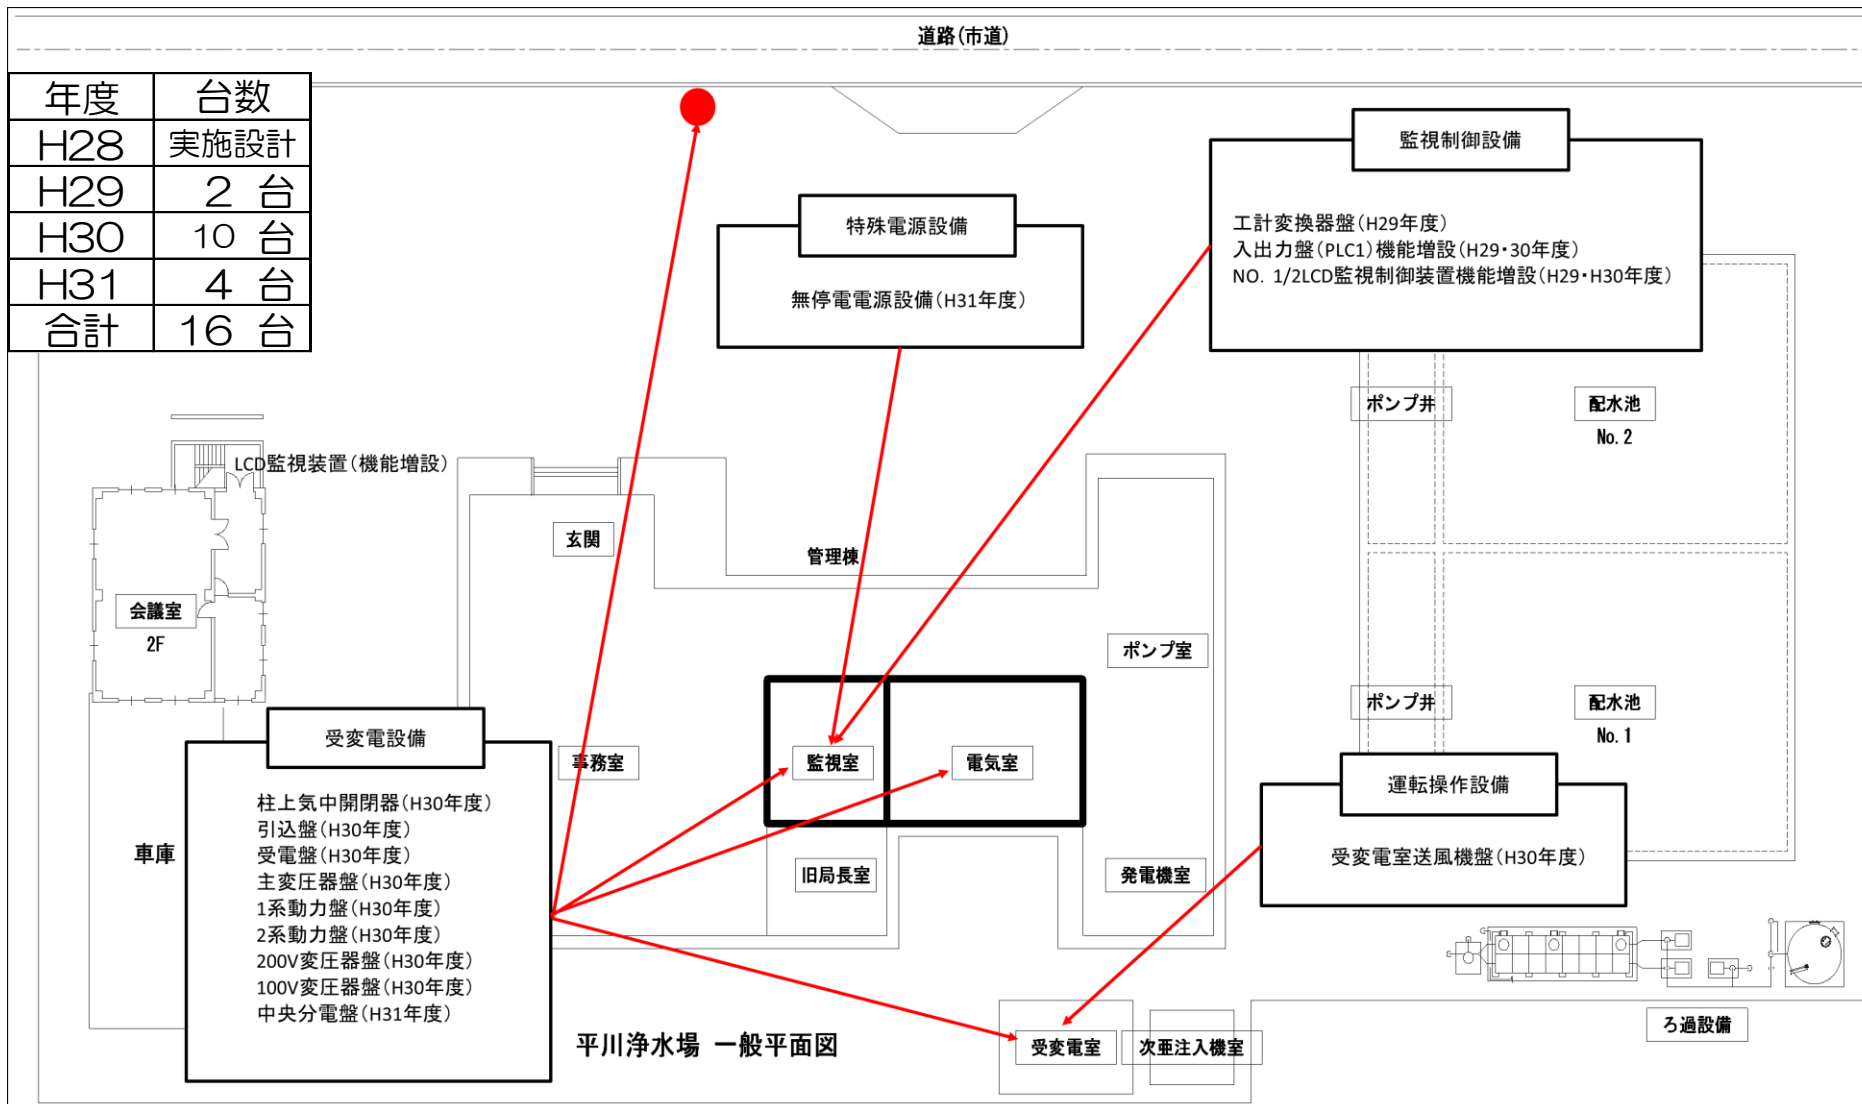

企業債残高の縮減

企業債残高

(百万円)

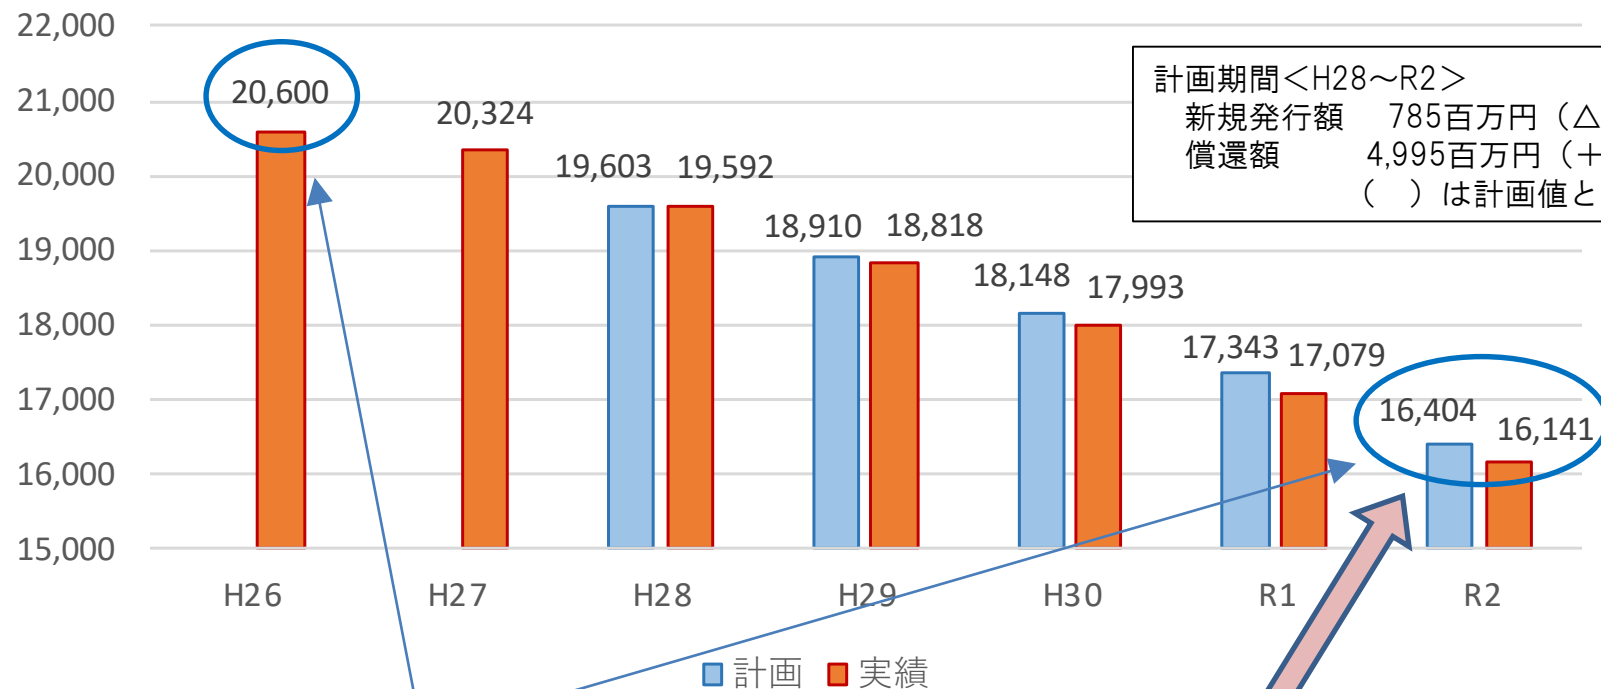


ピークから45億円の縮減
 (H26 206億円 ⇒ R2 161億円)

計画と比べて3億円の縮減
 (164億円 ⇒ 161億円)

未普及地域の配水管整備（若葉区御殿町）

配水管布設 $\phi 75 \sim 150$ L = 2,477m (計画: L = 3,380m)

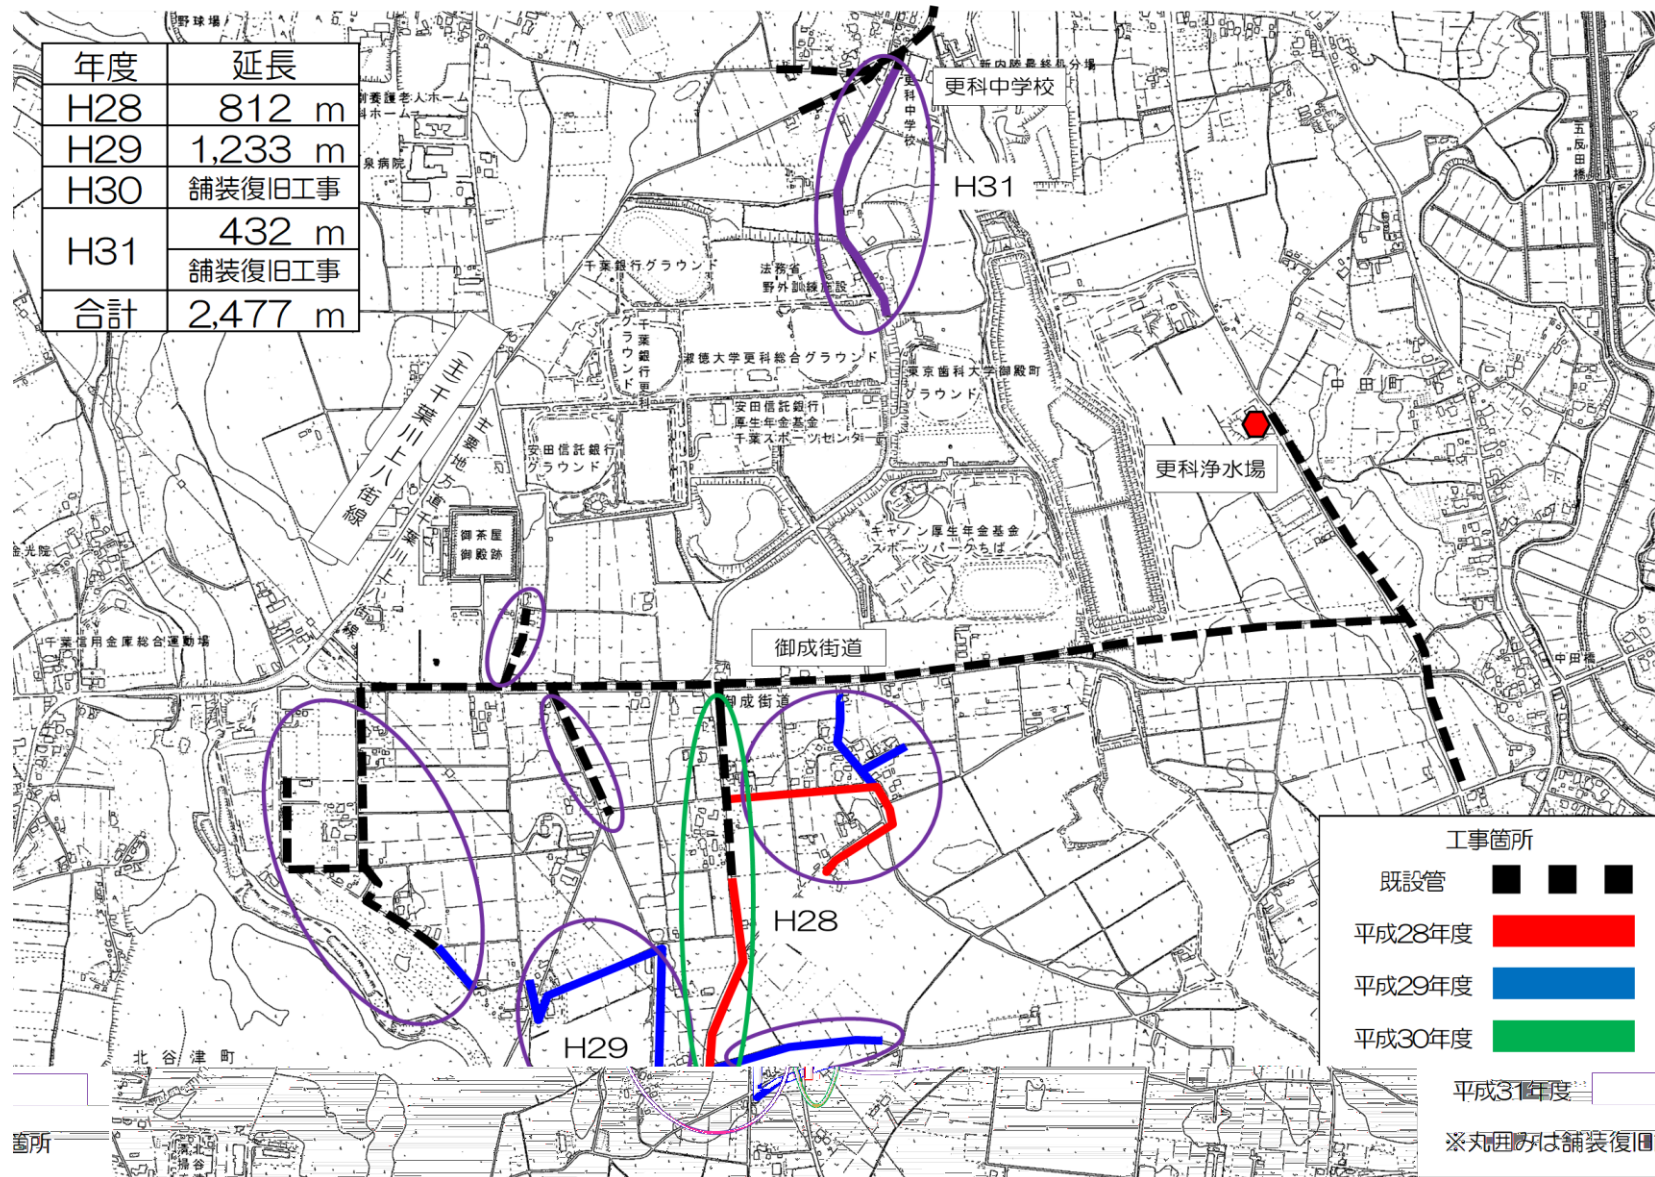

未普及地域の配水管整備（若葉区下田町）

配水管増径改良 $\phi 50 \cdot 75 \rightarrow \phi 100 \cdot 150$ L=995m（計画：L=990m）


配水管布設 $\phi 150$ L=452m（計画：L=900m）




未普及地域の配水管整備（緑区土気町）

配水管布設 $\phi 50 \sim 150$ L=470m（計画：L=470m）

年度	延長
H28	470 m
H29	舗装復旧工事
合計	470 m

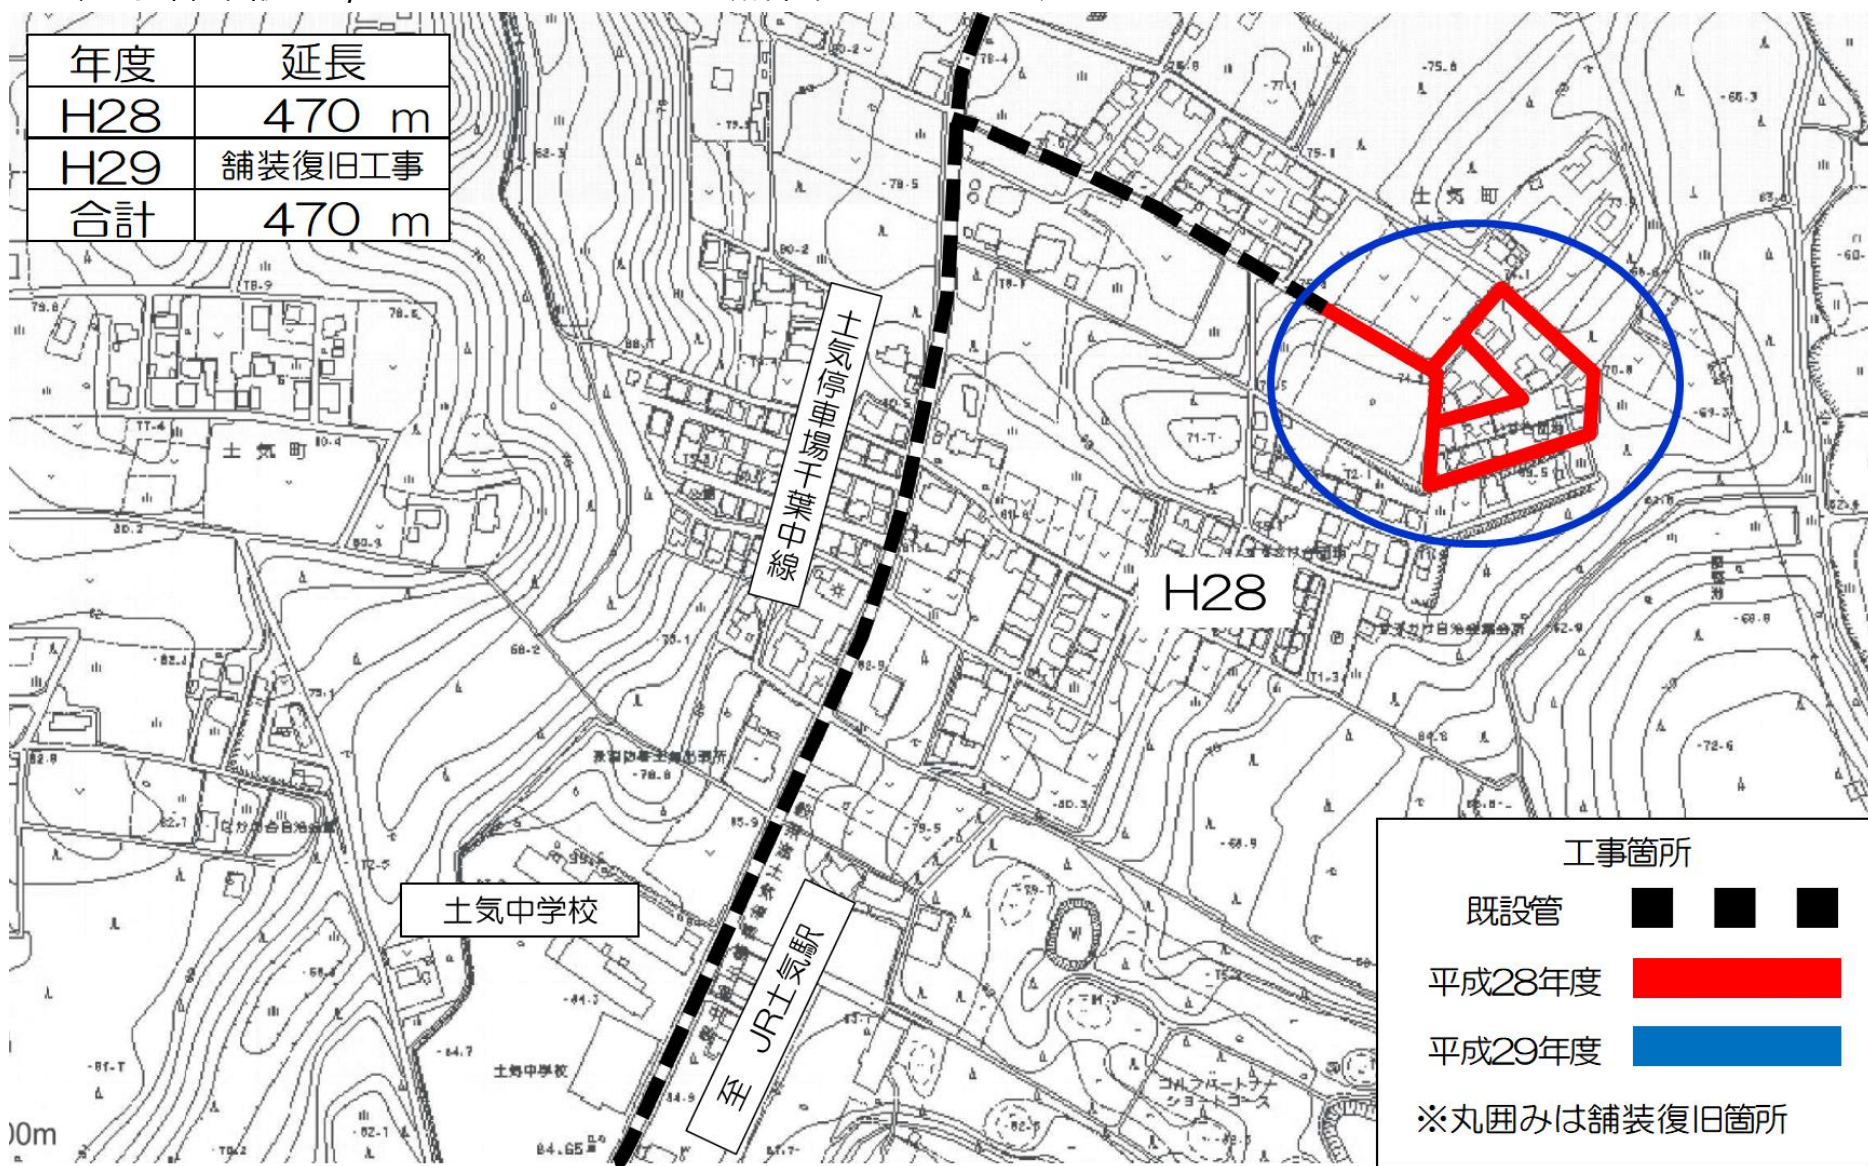

一般会計繰入金

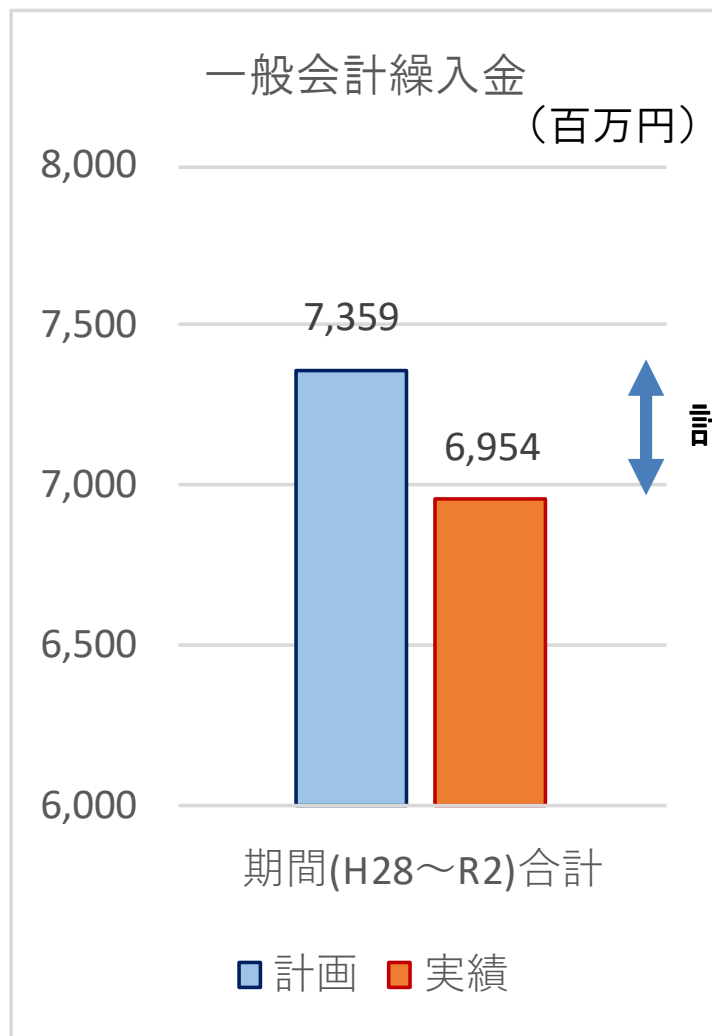

赤字を一般会計繰入金で穴埋め

計画の範囲内に収まっていれば

収支計画全体としての達成

計画 74億円 → 実績 70億円
(4億円の縮減)

収支計画を達成

一般会計繰入金 (百万円)

	H28	H29	H30	R1	R2	合計
計画	1,424	1,443	1,486	1,479	1,527	7,359
実績	1,243	1,265	1,410	1,391	1,645	6,954
差	△ 181	△ 178	△ 76	△ 88	118	△ 405